


DATA OPRACOWANIA
LISTOPAD 2018 R.

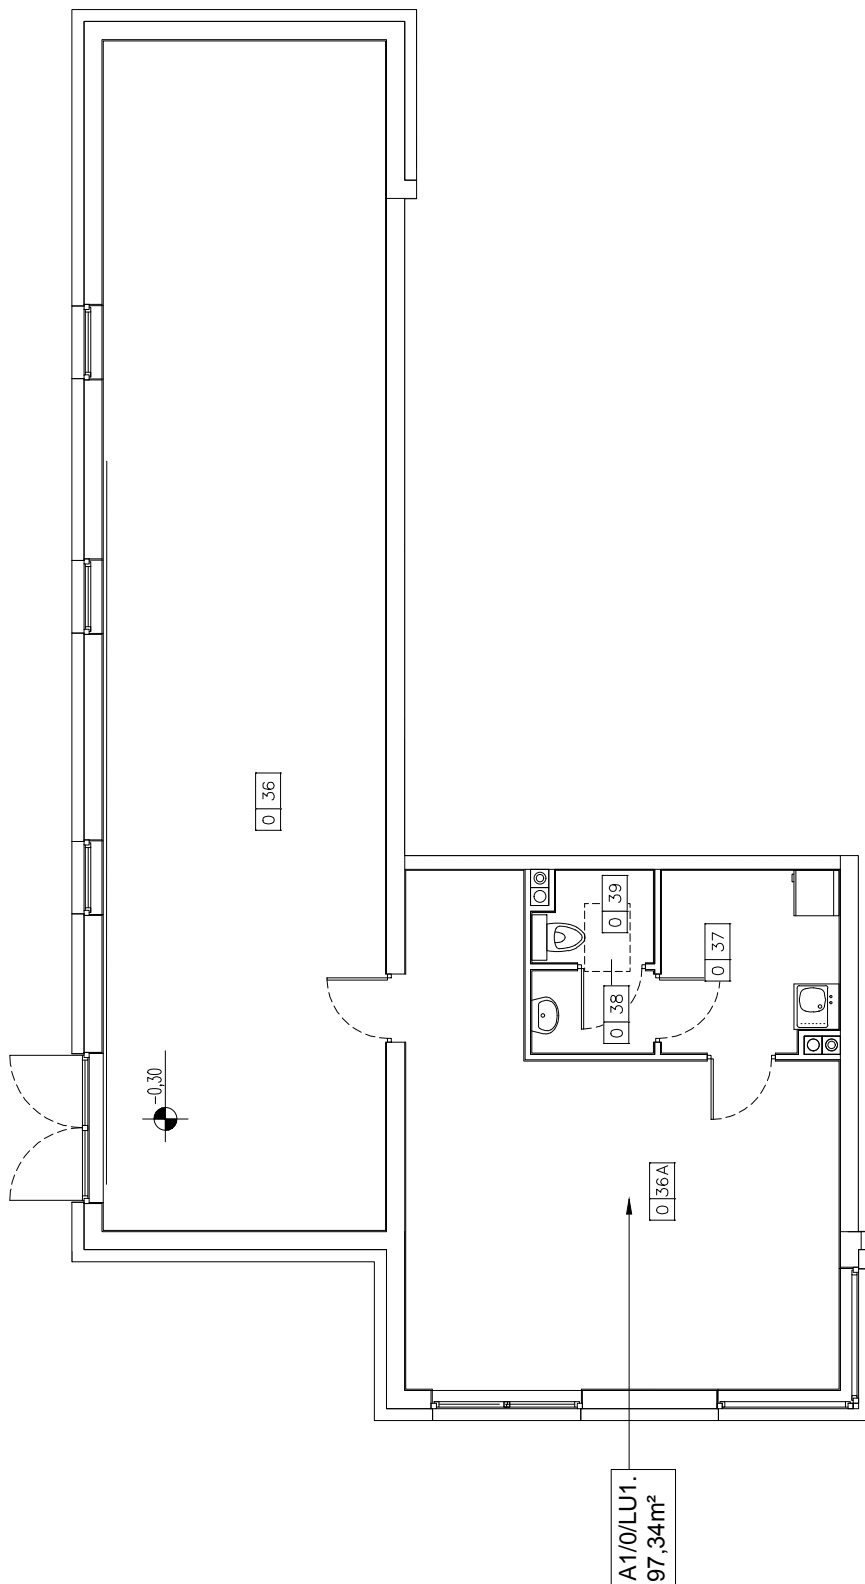

SKALA 1:100

UWAGA:

Powierzchnia wykazana na niniejszej karcie lokalu została obliczona na podstawie miar z natury uzyskanych w pomiarze powykonawczym w świetle ścian otynkowanych.

NOVA | Sołtysowicka 29

51-168 Wrocław, ul. Sołtysowicka 29A

LOKAL MIESZKALNY

A1/0/LU1

PARTER

0.36	POW. USŁUGOWA	58,87 m ²
0.36a	ZAPLECZE	29,08 m ²
0.37	POM. SOCJALNE	5,66 m ²
0.38	PRZEDSIONEK	1,84 m ²
0.39	WC	1,89 m ²
RAZEM		97,34 m²

WYKONAWCA

mgr inż. Aleksandra Galińska DOŚ/0228/WBKb/16
mgr inż. Monika Lezianka

NR UPRAWNIENÍ