


DATA OPRACOWANIA
LISTOPAD 2018 R.

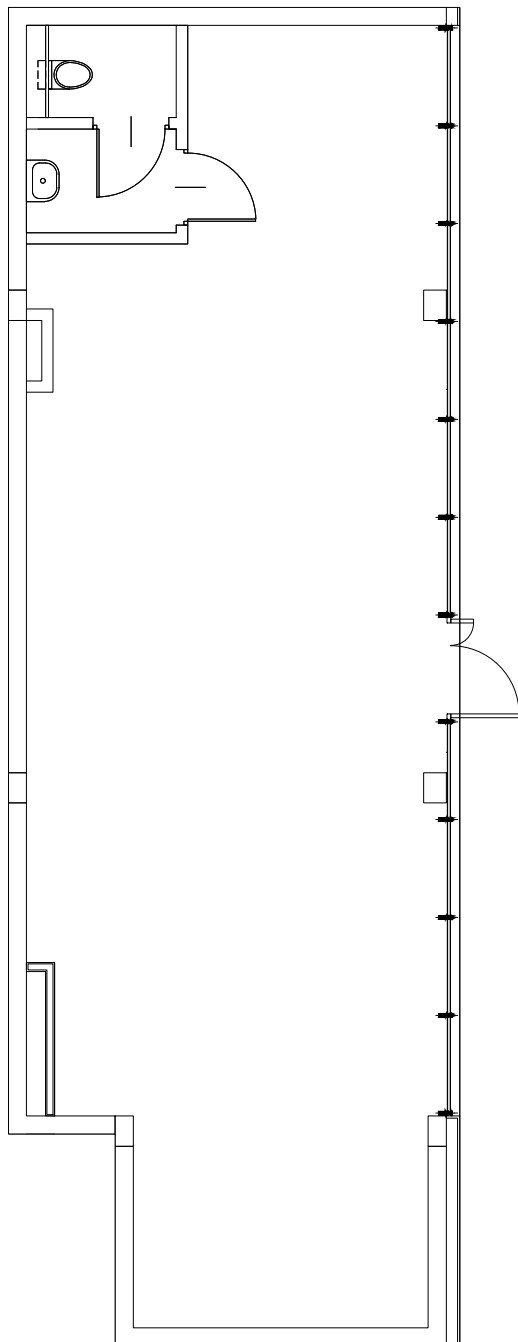

PRIMERA

Gagarina

54-620 Wrocław, ul. Gagarina 7

LOKAL USŁUGOWY

B/0/U1

PARTER

| | | |
|--------------|----------------|---------------------------|
| B/0/U1/01 | LOKAL USŁUGOWY | 83,33m ² |
| B/0/U1/02 | POM. SANITARNE | 4,66m ² |
| RAZEM | | 87,99m² |

UWAGA:

Powierzchnia wykazana na niniejszej karcie lokalu została obliczona na podstawie miar z natury uzyskanych w pomiarze powykonawczym w świetle ścian otynkowanych.

SKALA 1:100

WYKONAWCA

mgr inż. Aleksandra Galińska

mgr inż. Monika Lezianka

NR UPRAWNIEŃ

DOŚ/0228/WBKb/16